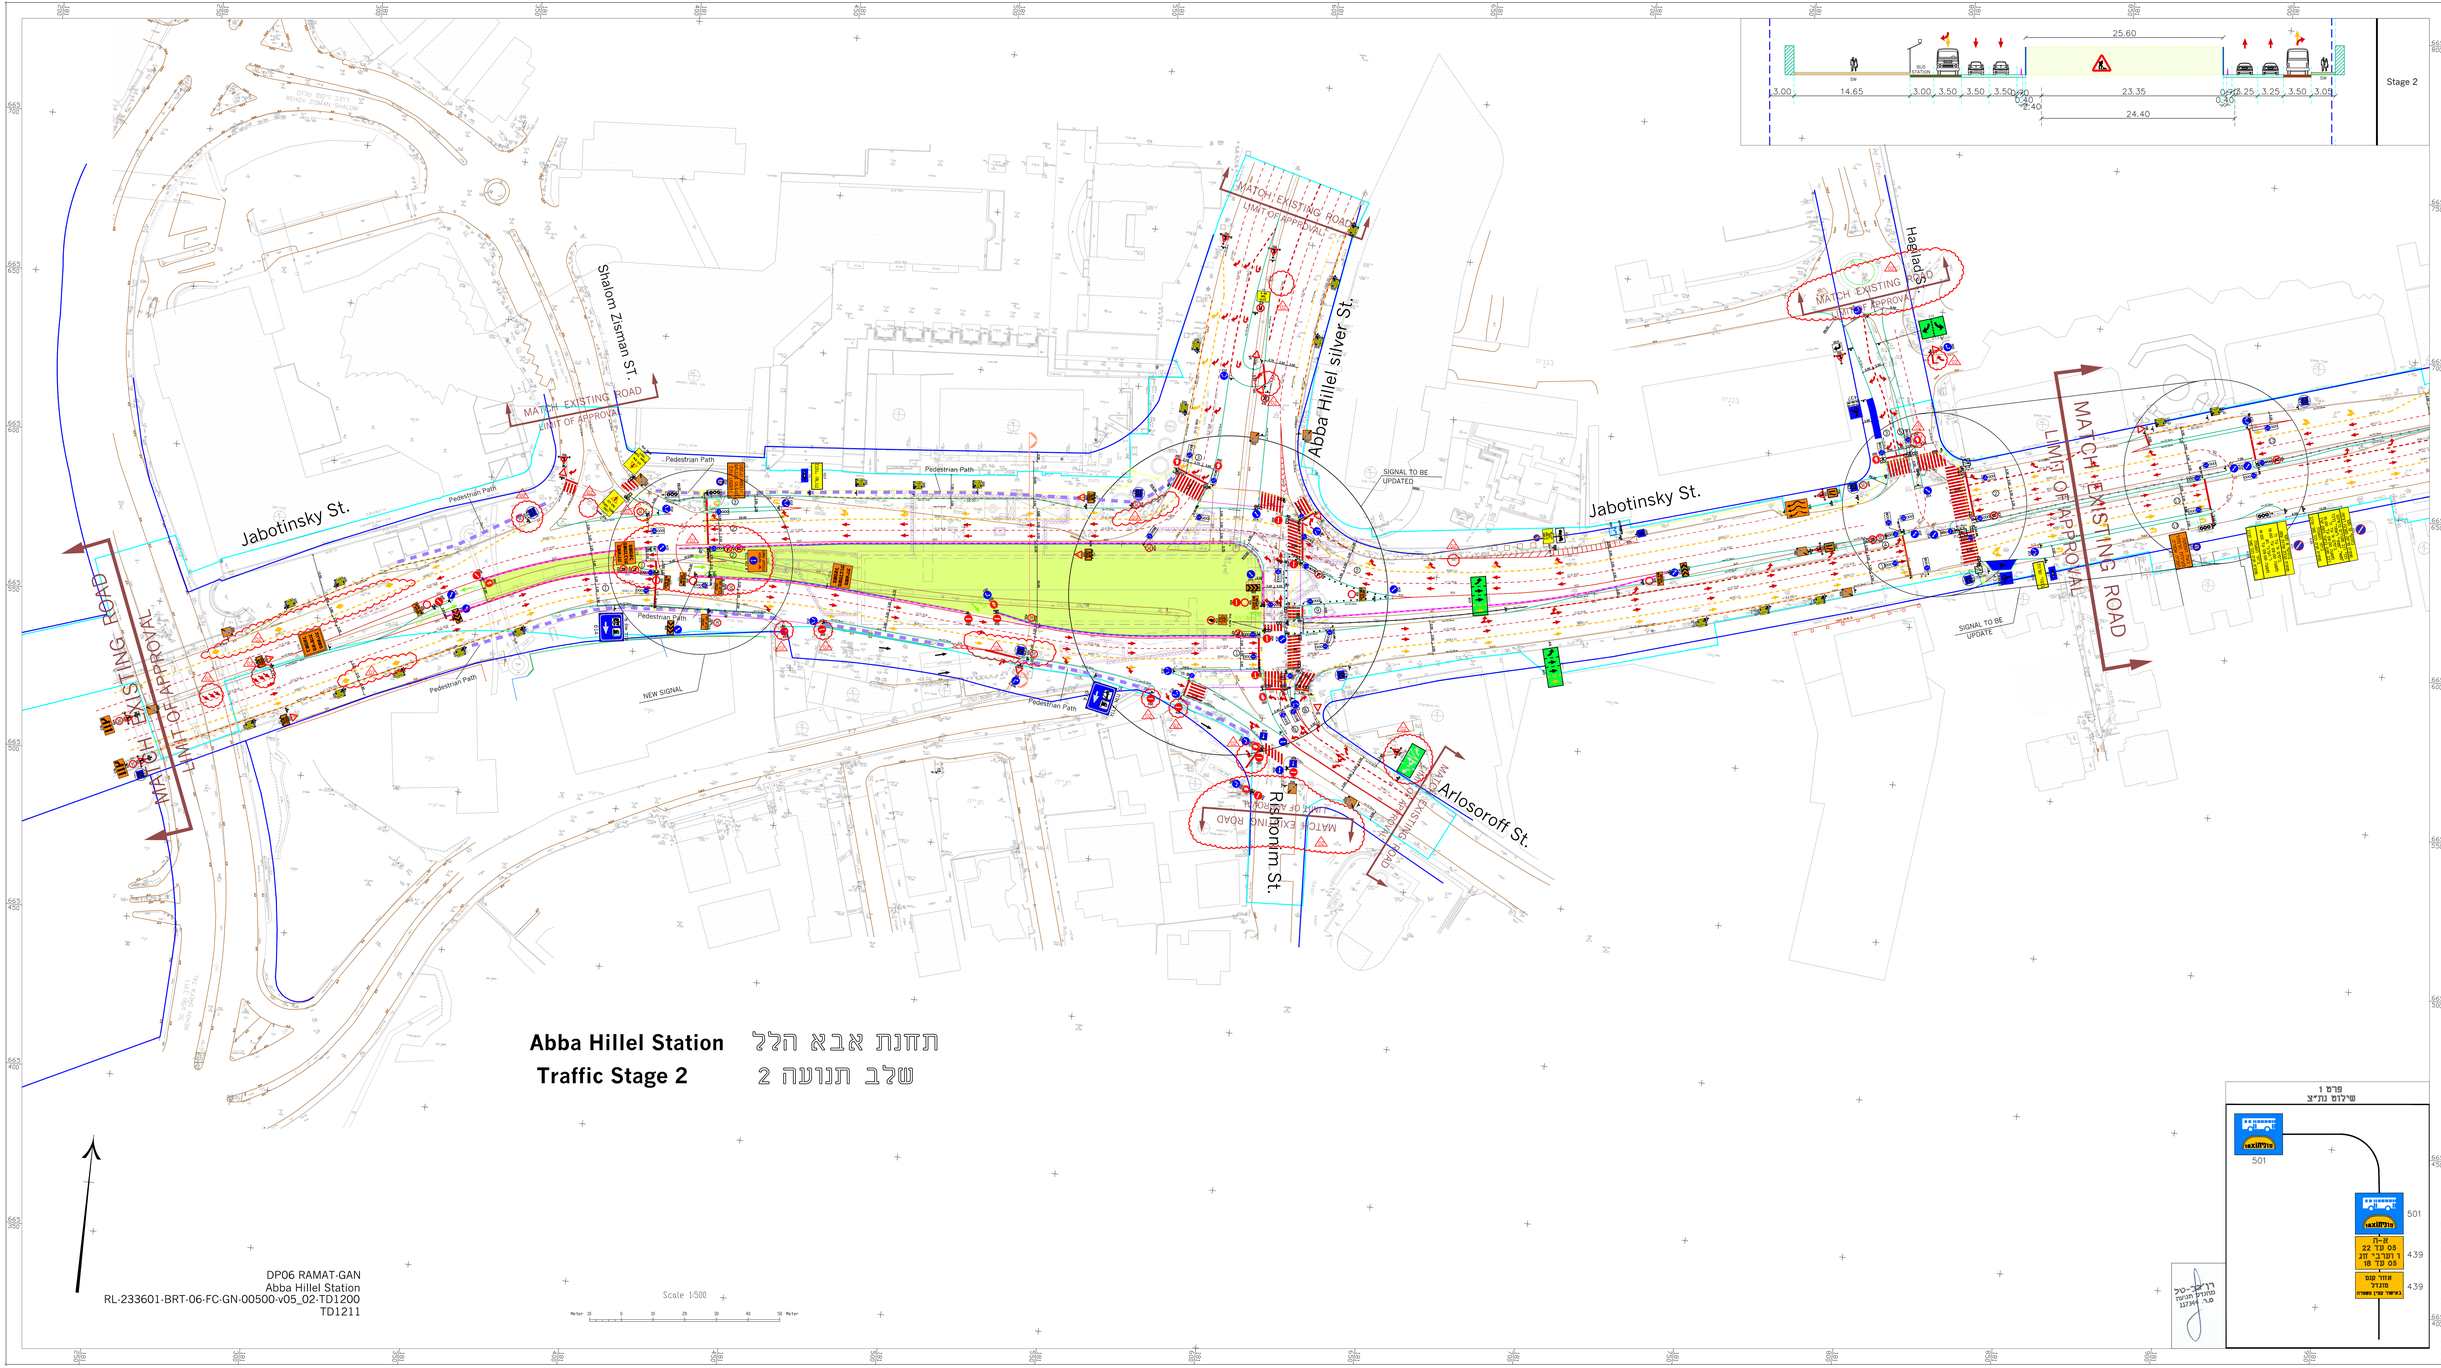

Abba Hillel Station תחנת אבא הלל

Traffic Stage 2 שלב תנועה 2

DP06 RAMAT-GAN
Abba Hillel Station
RL-233601-BRT-06-FC-GN-00500-v05_02-TD1200
TD1211

Scale 1:500

Meter 10 0 10 20 30 40 50 Meter

פרס 1
שירום נת"צ

501
501
439
439

Rev	Date	Revision detail
A1.1	10/07/22	Issued For Construction
A1.1	02/11/22	2 lanes from Antopolsky St.
A1.1	10/07/22	Horizon MOT remarks

DRAWING NOTES

LEGEND

KEY PLAN

NTA
The Israel Light Rail
רכבת הקלה של ישראל

מטרופולין תל אביב
Tel Aviv Metropolitan Area Mass Transit

SUBJECT:
RED LINE
DP06 RAMAT-GAN
Abba Hillel Station
Temp.Traffic Arr.Stage 2

Detailed Design
For Construction

SCALE: 1:500

RL-233601-BRT-06-FC-GN-00500-v05_02-TD1200
TD1211

BATA-TAL ENG. LTD.
The Red Line
IBI
Royal HaskoningDHV